

POMIAR POWYKONAWCZY BOISKA
SKALA 1:1000

Ark. mapy: 5.162.28.22.4

gmina: Bytom Odrzański

miejscowość: Bodzów

działka: 10/2, 10/4, 337



Ks. rob.: 304 / 2012
KERG: 1600 - 38 / 2012
Dz.: 1878 / 2012

Sporządził: dnia: 27.08.2012 r.

Bodzów

GEODETA UPRAWNIENIY
upr. nr 18823
USŁUGI GEODEZYJNE
ART - GEO spółka cywilna
65-410 Zielona Góra ul. Fabryczna 133
tel. (68) 453 00 90
tel. 606 283 202, 304 062 354
REGON 976040170, NIP 626-110-4709

STAROSTA NOWOSOLSKI
Powiatowy Ośrodek Dokumentacji
Geodezyjnej i Kartograficznej
Wykaz sporządzone na niniejszej mapie
sieci uzbrojenia terenu zostały zidentyfikowane
a dokumenty powstające w wyniku inwenturyzacji
przysięto do państwowego zasobu geodezyjnego
i kartograficznego
w dniu: 11.12.2012
i zaawidencowanego pod nr: 1878/12
zgodnie / niezgodnie w oparciu o
Zespół Usług Dokumentacji Geodezyjnej
Nowa Sol

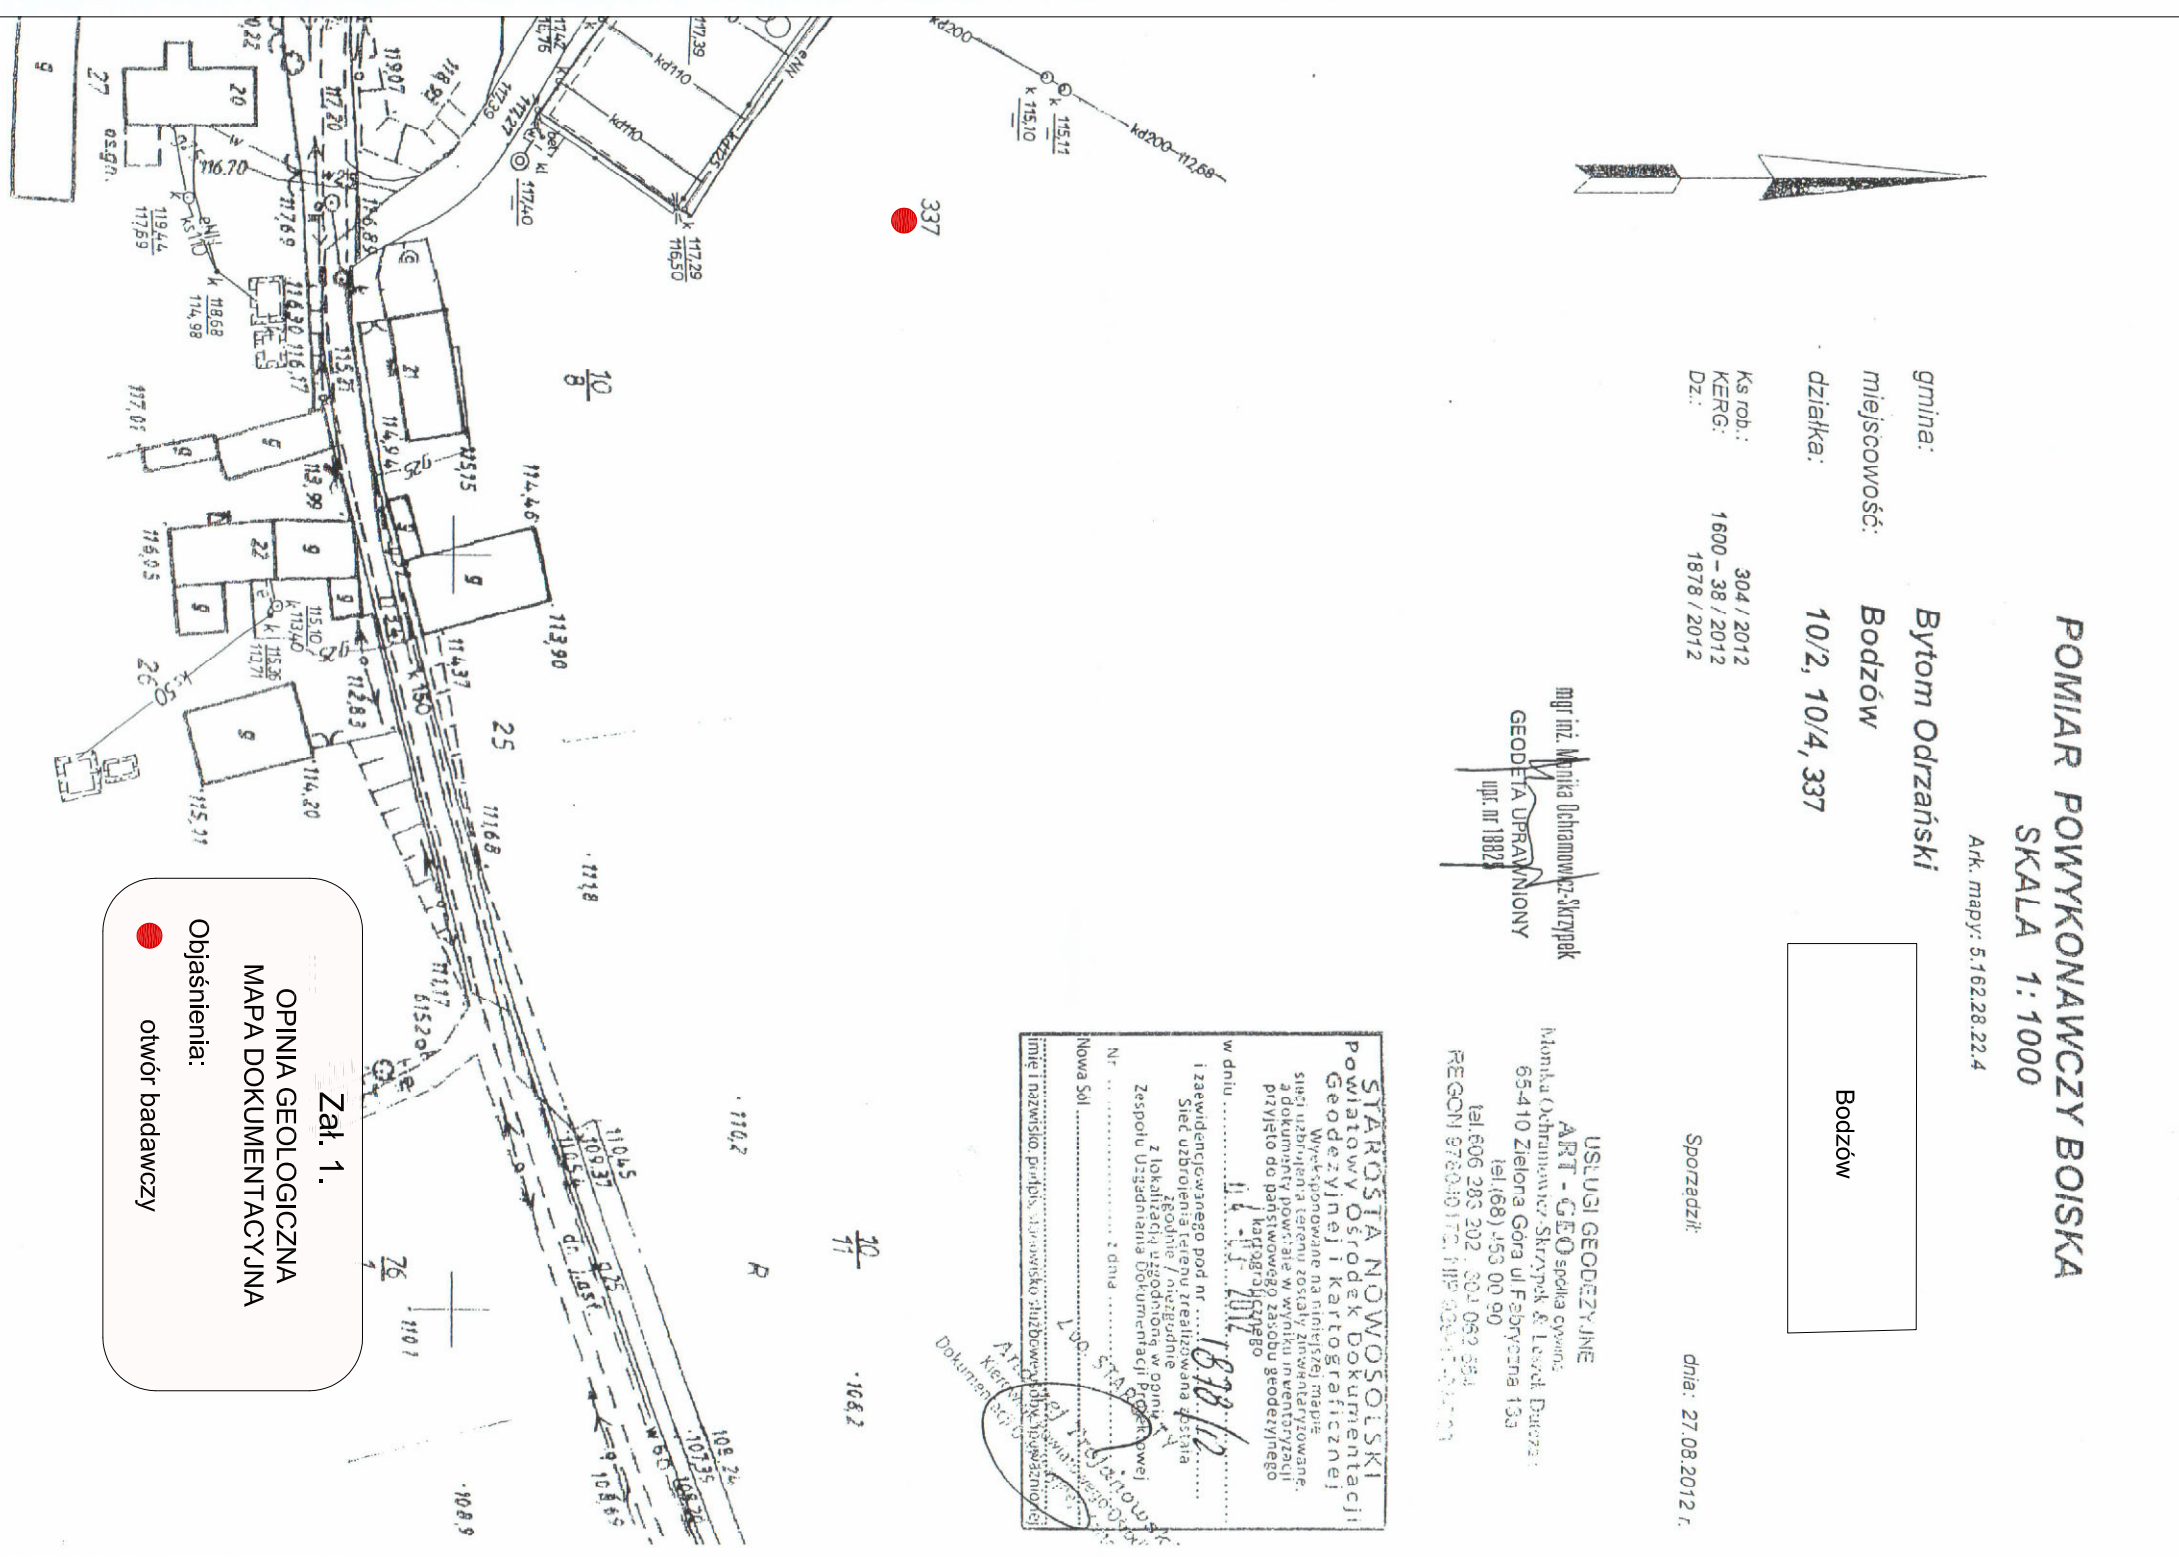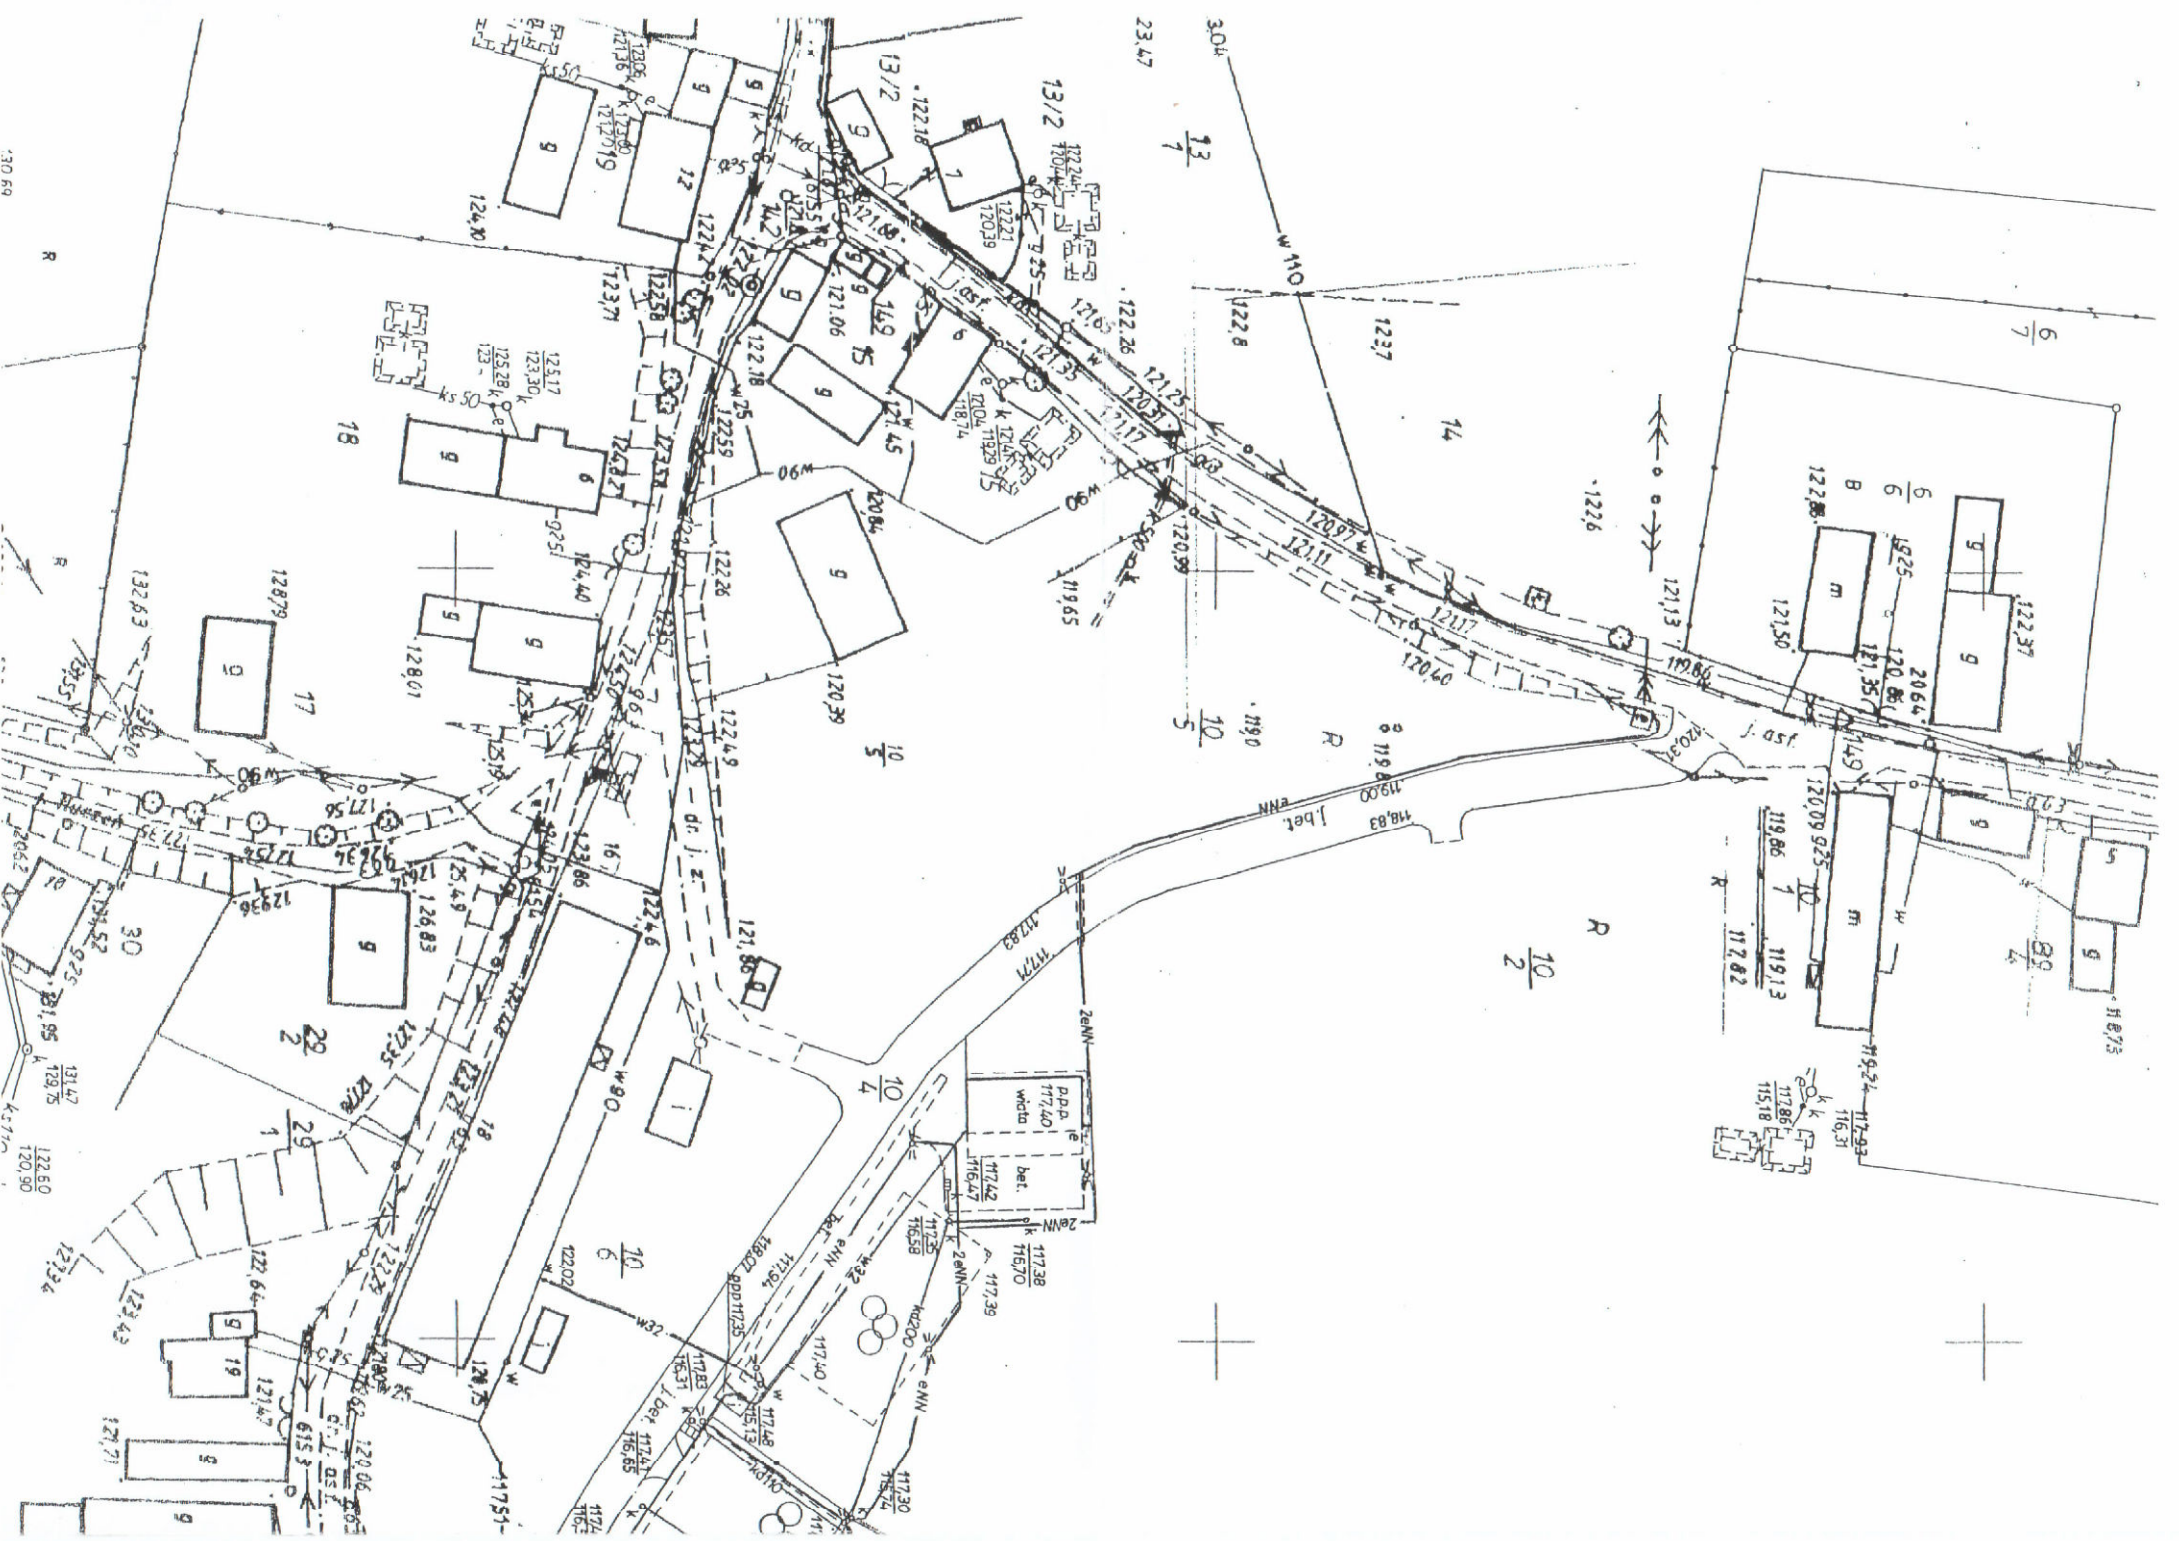

Załącznik 1.

OPINIA GEOLOGICZNA
MAPA DOKUMENTACYJNA

Objaśnienia:
● otwór badawczy